


## Przekrój W3-W3

[illegible]

## Przekrój W4-W4

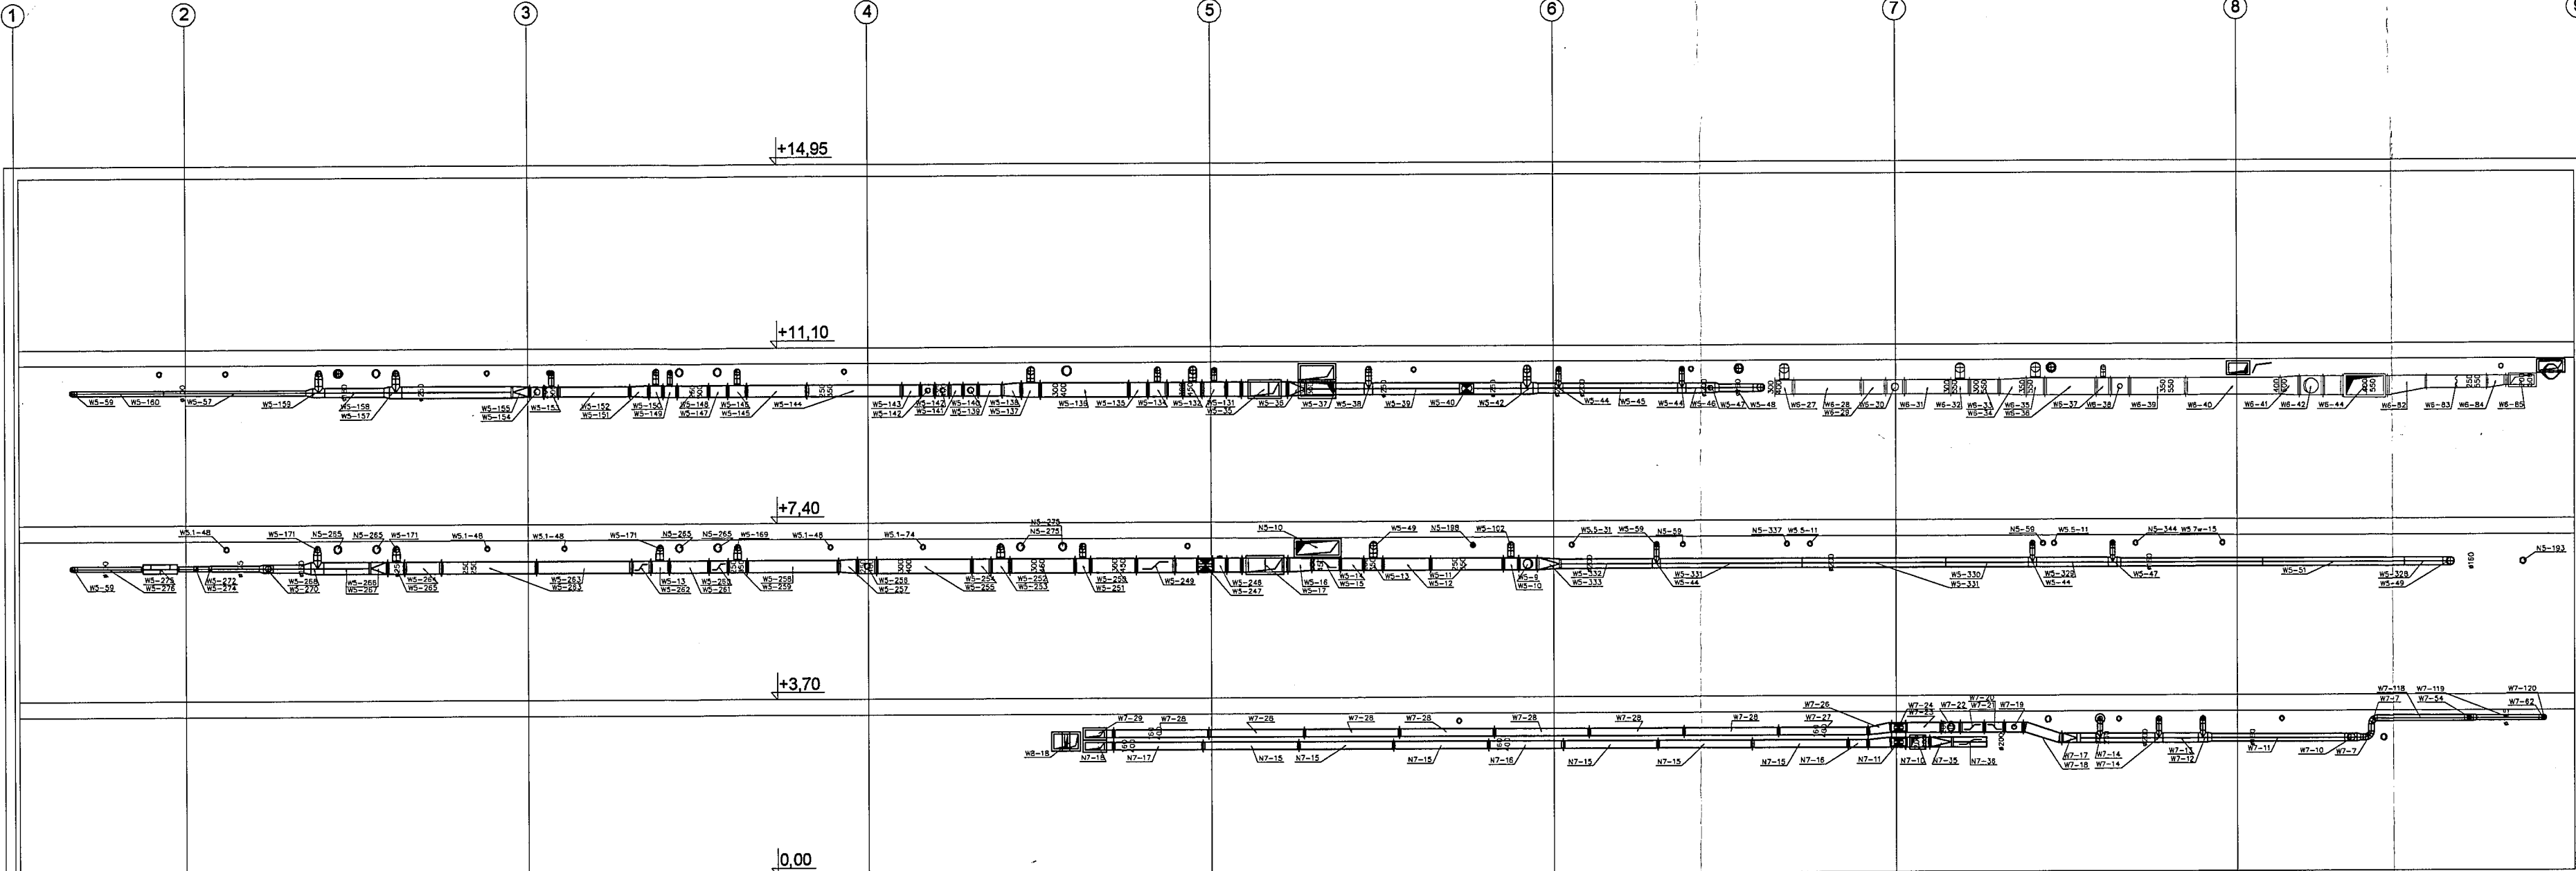

KIEROWNIK ROBÓT  
Sebastian Pastula  
mgr inż. Sebastian Pastula  
Nr upr. LU610255/WBS/16

**DOKUMENTACJA  
POWYKONAWCZA**

[illegible]