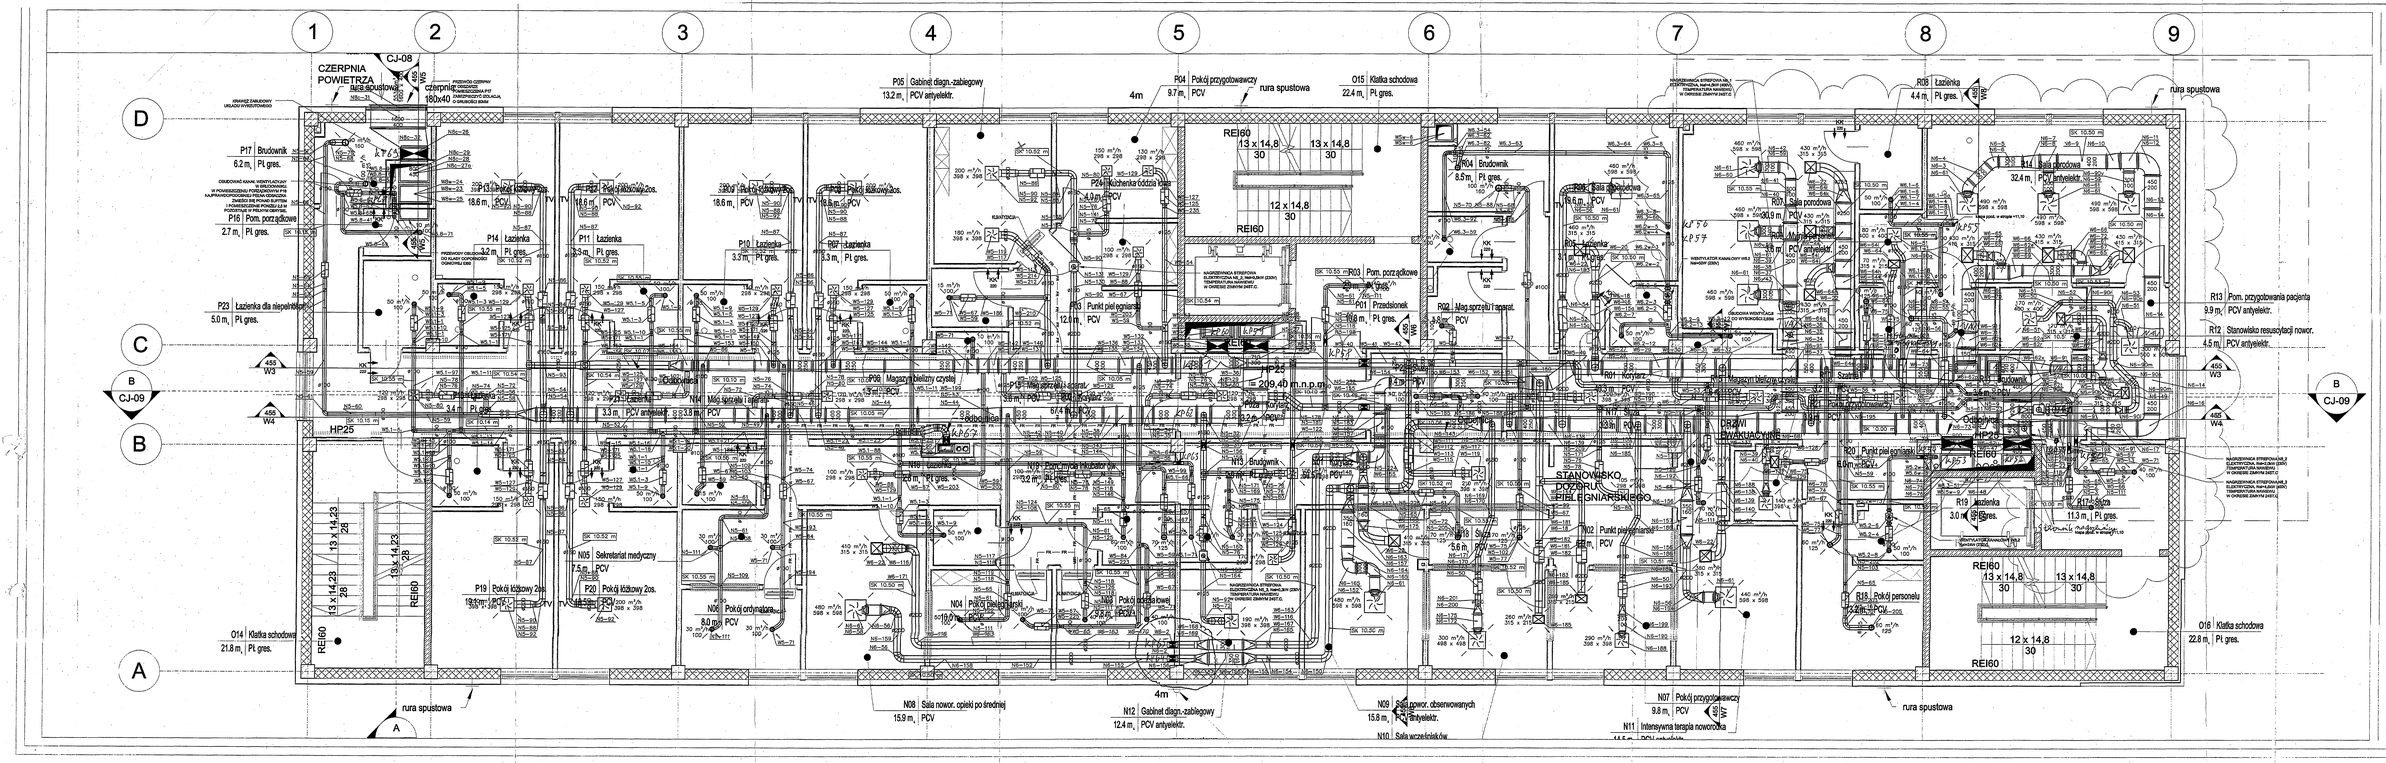

UWAGA

WYKONAWCA JEST ZOBOWIĄZANY DO SPRAWDZENIA WŁAŚCIWYCH POŁĄCZEŃ PRZEWODÓW WYPUSZCZANYCH LUB CZYSTEK, PRZEWIDZIANYCH PROJEKTEM PRZED ICH SPRAWDZENIEM PRZEZ WYKONAWCĘ POD RODZAJEM TECHNOLOGII I MONTAŻU.






WYKONAWCA PRZEDMIOTU ZAMÓWIENIA JEST ZOBOWIĄZANY WYKONAĆ WSZYSTKIE ELEMENTY PRZEWIDZIANE W DOKUMENTACJI.

PRAWA AUTORSKIE ZASTRZEŻONE.

KP - klapa przeciwpożarowa

KIEROWNIK ROBÓT
Sebastian Pastuszka
NR UPR. LUB/0255/WBB/16

DOKUMENTACJA POWYKONAWCZA

NR	DATA	OPIS REWIZJI	PODPIS
-			
-			
-			
-			
-			

INWESTOR: COM W JAROSŁAWIU
ADRES: 37-500 JAROSŁAW, 3 MAJA 70
AUTOR:
NR UPR. PROJ.:
PROJEKTANT: mgr inż. Paweł Nowak
NR UPR. PROJ.: SLK/0141/PWBI/15
SPRAWDZAJĄCY:
NR UPR. PROJ.:
SPRAWDZAJĄCY: mgr inż. Piotr Hess
NR UPR. PROJ.: SLK/2331/PWBI/09
ZGODN. PRJ.WCZNYCH:

ERBUD S.A.
Spółka z o.o.

Atelier 7
Spółka z o.o.

ROZBUDOWA, PRZEBUDOWA NADBUDOWA BUDYNKU INSTYTUTU MATKI I DZIECKA UTWORZENIE I WYPOSAŻENIE BLOKU W JAROSŁAWIU - Kategoria XI	OPRACOWANIE: PRACOWNIA: P.W.zam. DATA: 2017-09
PROJEKT WYKONAWCZY INSTALACJI WENTYLACJI I KLIMATYZACJI	SKALA: 1:50
RZUT 2-GO PIĘTRA	BRANŻA: SANITARNA
Nr projektu:	Nr rys.: PW-WEN 03