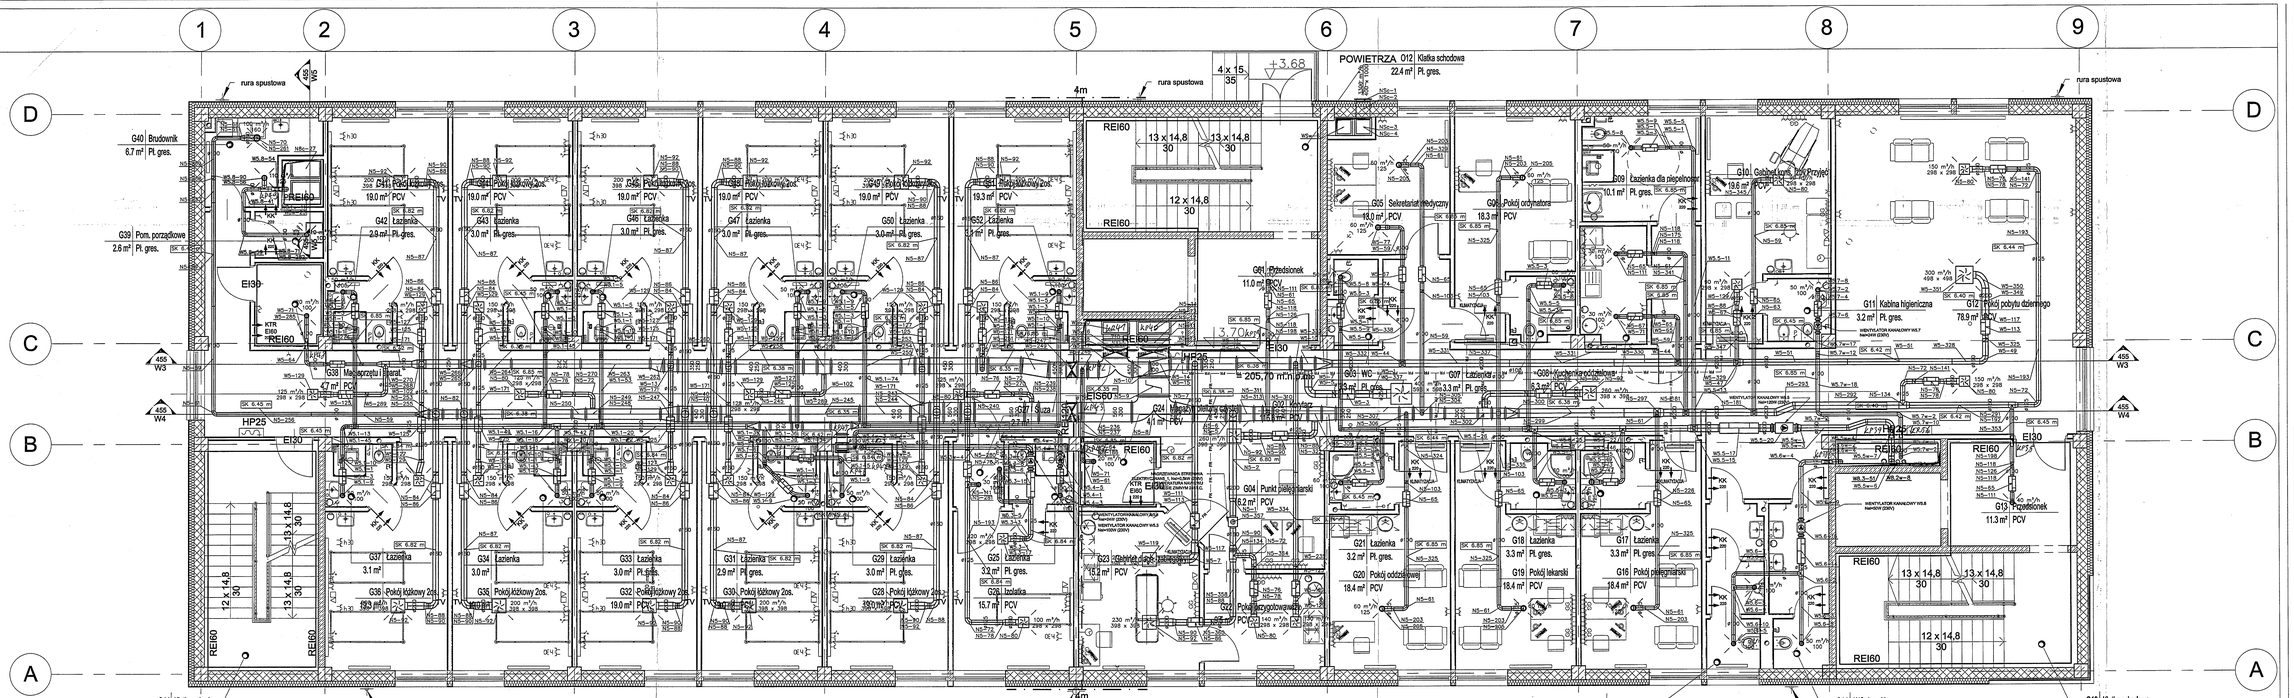

UWAGA.
WYKONAWCA JEST ZOBLIGOWANY DO SPRAWDZENIA WSZYSTKIEGO POGŁOWNYCH PRZED ROZPOCZĘCIEM PRAC BUDOWLANYCH. WSZELKIE ZAUWAŻONE NIEDOKŁADNOŚCI PROSIMY BYĆ SPRAWDZONE PRZED WYKONANIEM Z PCV WŁOŻYCIEM TECHNOLOGII I MATERIAŁ.

JEŻELI KRÓDŹ PRZEDSTAWIONA DO PRAC LUB W TRAKCIE ICH TRWANIA, WYKONAWCA ZAUWAŻY JAKIEKOLWIEK NIEDOKŁADNOŚCI W PROJEKCIE LUB NIEMOŻNOŚĆ WYKONANIA ZGODNIE Z TYM PROJEKTEM LUB ZGODNIE ZE SPC WYMAGANIAMI, WYDOLNE ZMIANY, ZMIANY MATERIAŁÓW LUB TECHNOLOGII, MUSZĄ BYĆ WYPRZEDZAJĄCO UZGODNIONE I ZAAKCEPTOWANE PRZEZ PROJEKTANTA PRZED ROZPOCZĘCIEM PRAC.
ZUTOM NIE PRZYJMUJE SIĘ ODPOWIEDZIALNOŚCI ZA WSZELKIE ZMIANY WYKONANIOWE BEZ JEGO WIEDZY I ZGODY.

INFORMACJE ZAWARTE NA RYSUNKU NALEŻY INDYWIDUALNIE I KAŻDORAZOWO PRZEDYSKUTOWAĆ Z PRZEDSTAWICIELEM PRZEDSIĘBIORSTWA PRZEPROWADZAJĄCEGO PRZEGLĄDY OKRESOWE ORAZ STANOWIĆ PRZEDMIOT UZGODNIEŃ PRZED ROZPOCZĘCIEM PRAC PRZEZ WYKONAWCĘ INSTALACJI SYGNALIZACYJNYCH W BUDYNKU.

INFORMACJE ALE WYMAGANIA PODANE W NOTATKACH NIEN CZĘŚCI DOKUMENTACJI PROJEKTOWEJ, NALEŻY TRAKTOWAĆ JAKO UZUPEŁNIENIE WYMAGAŃ ZAWARTYCH W OPISIE TECHNICZNYM. NALEŻY ROZWIĄZANIE DLA KAŻDEGO OBIEKTU TAK ZMIANY ZAWARTE BYŁY W CAŁOŚCI.

JEŻELI PRZEDSTAWIONY METODAMI ZOSTANIE WYKONANIE WYKONAWCA PODANE GWARANTOWANE, OBOWIĄZKIEM WYKONAWCY JEST UZYSKANIE GWARANCJI WSZYSTKICH ELEMENTÓW, KTÓRE ZOSTANĄ WBUDOWANE W OBIEKT. WYKONAWCA ZOBOWIĄZANY JEST DO PRZEKAZANIA DO INWESTORA WYKONANEJ INSTALACJI Z DOKUMENTACJĄ POWYKONAWCZĄ.
PO ZAKOŃCZENIU MONTAŻU INSTALACJI WENTYLACJI WYREGULOWAĆ WSZYSTKIE ELEMENTY I WYKONAĆ PROTOKÓŁ.

PRAWA AUTORSKIE ZASTRZEŻONE.

KRZYSZTOF ROBOT
Inżynier budowlany
SPC/0012/POOS/08
Nr upr. LUBSO/0018/POOS/16

DOKUMENTACJA POWYKONAWCZA

NR	DATA	OPIS REWIZJI	PODPIS
INWESTOR	GOM W JAROSŁAWIU		
ADRES	37-500 JAROSŁAW, 3 MAJA 70		
AUTOR			
MGR.INŻ.PROJ.			
PROJEKTANT: mgr inż Paweł Nowak			
MGR.INŻ.PROJ.: SLK/14452/POOS/13			
SPRAWDZAJĄCY:			
MGR.INŻ.PROJ.			
SPRAWDZAJĄCY: mgr inż Piotr Nowak			
MGR.INŻ.PROJ.: SLK/12544/POOS/09			
ZGWK, PROJEKTANT:			

Atelier 7
Sp. z o.o.
40-752 KATOWICE
ul. Bolesława Prusa 7
Tel. 32 6008514 Fax. 32 6008514
M a i l: biuro@atelier7.com.pl

ROZBUDOWA, PRZEBUDOWA NADBUDOWA BUDYNKU WIELOFUNKCYJNEGO
UTWORZENIE I WYPOSAŻENIE SOR W JAROSŁAWIU
Kategoria XI

PROJEKT WYKONAWCZY INSTALACJA WENTYLACJI I KLIMATYZACJA

RZUT PIĘTRA I

BRANŻA:	SANITARNA
SKALA:	1 : 50
DATA:	2016-10
AUTOR:	P.W.
Nr projektu:	Nr rys. PW-WEN 02