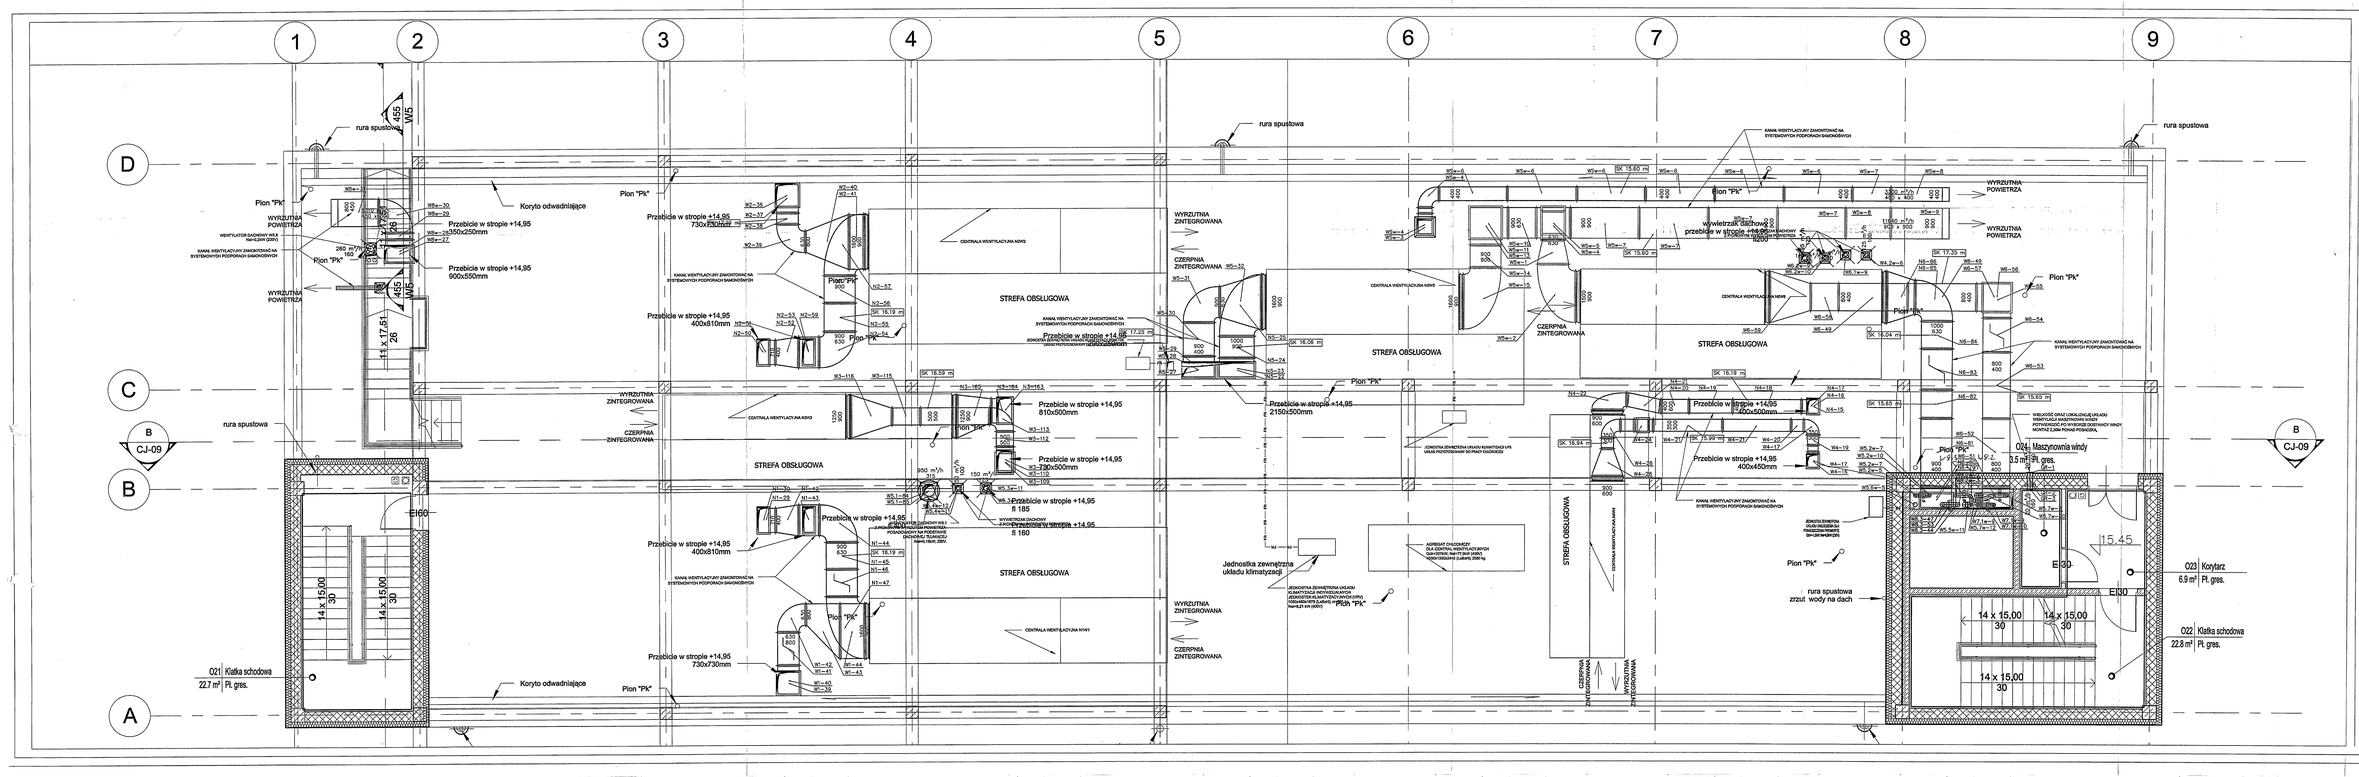

UWAGA

WYKONAWCA JEST ZOBLIGOWANY DO ZAPOZNANIA SIĘ/STWIERDZENIA RZECZYWISTEGO STANU PRZED PRZYSTĄPIENIEM DO PRACY I DOKŁADNEGO SPRAWDZENIA WSZYSTKICH WYMIARÓW W TYM PROJEKTANTA CELEM ICH WYJAŚNIENIA. WYSZŁE ZMIANY, ZMIANY WYTWÓRCZE LUB TECHNOLOGICZNE, MUSZĄ BYĆ WYPRZEDZAJĄCO UZGODNIONE I ZAAKCEPTOWANE PRZEZ PROJEKTANTA PRZED WYKONANIEM.

ZGODNIE Z PRAWEM BUDOWLANYM W WIELKOŚCIACH ZNANYCH WYMIARÓW MIĘDZY SOBĄ NIE STOSUJE SIĘ SKALI.

INFORMACJE ZAWARTE NA RYSUNKU NALEŻY INDYWIDUALNIE DOSTOSOWAĆ DO WYMOGÓW PODSTAWOWYCH BRANŻ PRZYSTOSOWUJĄCYCH PROJEKTY DLA TEGO OBIEKTU ORAZ ETAPAMI PAŃSTWOWYCH INSTALACJI ENERGOMEDYCZNYCH W SZPITALU.

PRZED ROZPOCZĘCIEM PRAC NALEŻY SPRAWDZIĆ CZĘŚCI DOKUMENTACJA PROJEKTOWEJ W POSZCZEGÓLNYCH BRANŻACH CZY W SPECYFIKACJI MATERIAŁÓW I ELEMENTÓW PRZEZNACZONYCH DLA WYKONAWCY TAK JAKBY ZAWARTE BYŁY W CAŁEJ DOKUMENTACJI.

CZĘŚCI I DRUGOŚCI MATERIAŁÓW PRZEWIDZIANYCH W DOKUMENTACJI NA DOWÓD ZGODNOŚCI OBOWIĄZKIEM WYKONAWCY JEST UKŁADZENIE WSZYSTKICH ELEMENTÓW, KTÓRE WYMAGAJĄ ZGODNOŚCI Z PRZEPISAMI BUDOWLANYMI I NORMAMI, A TAKŻE ZGODNOŚCI NA PISEMNYM WYKONANIEM WYTYCZNYCH INSTALACJI BUDOWLANYCH.

WYKONAWCA ZOBOWIĄZANY JEST DO MONTAŻU WENTYLACJI WYKORZYSTANIU WSZYSTKIE ELEMENTY NARZĘDNE I WYCIĄGNIĘ.

PRAWA AUTORSKIE ZASTRZEŻONE.

DOKUMENTACJA POWYKONAWCZA

NR	DATA	OPIS REWIZJI	PODPIS

INWESTOR	DOM W JAROSŁAWIU
ADRES	37-500 JAROSŁAW, 3 MAJA 70
AUTOR	
MGR.INŻ.PROJ.	
PROJEKTANT: mgr. Inż Paweł Nowak	
MGR.INŻ.PROJ.: SLK/10422/PWSS/15	
SPRAWDZAJĄCY:	
MGR.INŻ.PROJ.	
SPRAWDZAJĄCY: mgr. Inż Piotr Hanc	
MGR.INŻ.PROJ.: SLK/12544/PWOS/09	
Dyrekt. PROJEKTANT:	

Atelier 7 Spółka Jawna
40-702 KATOWICE
ŚLĄDNICKA 18
Tel: 32 6000512 Fax: 32 6000514
Mail: biuro@atelier7.com.pl

ROZBUDOWA, PRZEBUDOWA NADZIEMNA BUDYNKU WIELOFUNKCYJNEGO UTWORZENIE I WYPOSAŻENIE SOR W JAROSŁAWIU	UPOWAŻ.
	FAZA: P.W.
	Data: 2019-10
PROJEKT WYKONAWCZY INSTALACJI WENTYLACJI I KLIMATYZACJA	SKALA: 1:50
	BRANŻA: SANITARNA
RZUT DACHU	
Nr projektu	Nr rys. PW-WEN 05